

歴史博物館収蔵施設の設置について

市内4ヶ所に点在する埋蔵文化財資料等を1ヶ所で管理するため、令和2年度より旧安飾小学校の施設を、歴史博物館の収蔵施設として使用します。

1. 施設の概要

学校用途を倉庫として活用するために、必要な修繕工事を今年度実施しました。

内容については、建築基準法上の倉庫となることから、防火区画の設置が必要となり、主な工事として、階段室に耐火壁（スチール製の扉）を設置、延焼のおそれがある部分を防火構造（外側にALC50mm）に改修しました。

また、資料を保管する棚（軽量ラック）を校舎1階、普通教室3室と特別教室等1階にコンテナで約1,860箱分の棚を設置しました。

【収蔵施設概要 (S47.3 旧安飾小学校竣工)】

名 称	床面積 (㎡)
校舎棟	1,491.21
特別教室等 (S54.3)	369.50
重層廊下	78.89
機械室	42.00
合 計	1,981.60

【改修工事 (用途変更)】

工事期間	令和元年8月2日から令和元年12月2日まで
請負業者	株式会社 鳴村 (深谷61-74)
請負金額	9,229,000円 (税込み)

【備品購入 (ラック)】

期 間	令和元年12月3日から令和2年1月31日まで
請負業者	石引商店 (土浦市真鍋5-12-24)
請負金額	3,517,800円 (入札分) 257,070円 (追加分)

2. 今後の予定

市内4か所の施設（千代田公民館・旧千代田町第5保育所・富士見塚古墳公園展示館・博物館大手門）に保管してある埋蔵文化財及びその他の資料を、旧安飾小学校へ搬入します。なお、今回搬入分は1,737点（民具等含む）となります。

【資料運搬委託】

期 間	令和2年3月14日まで
請負業者	日本図書輸送(株)土浦営業所（土浦市並木3-16-13）
請負金額	1,313,950円（税込み）

防音サッシのビート（パッキン）が老朽化により、ガラスの押えが出来ておらず、強風でガラスが落下する可能性があります。また雨天時風が強いと、雨水が校舎内に侵入することがあり、雨水の浸入により文化財が傷まないよう早急な対応が必要であることから、ガラスシーリング改修工事の実施設計を行い今年度中に実施します。（校舎南面ガラスシーリング 延長1,247m）

【ガラスシーリング改修工事】


工事期間	令和2年3月13日まで
請負業者	(株)宮本建設工業（岩坪2204）
請負金額	3,080,000円（税込み）

令和2年4月1日より、旧安飾小学校の施設を歴史博物館の収蔵施設として活用するため、必要な条例整備を行います。（令和2年第1回定例会に提案予定）

内容は、歴史博物館の設置及び管理に関する条例に、名称及び位置を追加するものです。

名称：かすみがうら市歴史博物館収蔵施設

位置：かすみがうら市安食2235番地

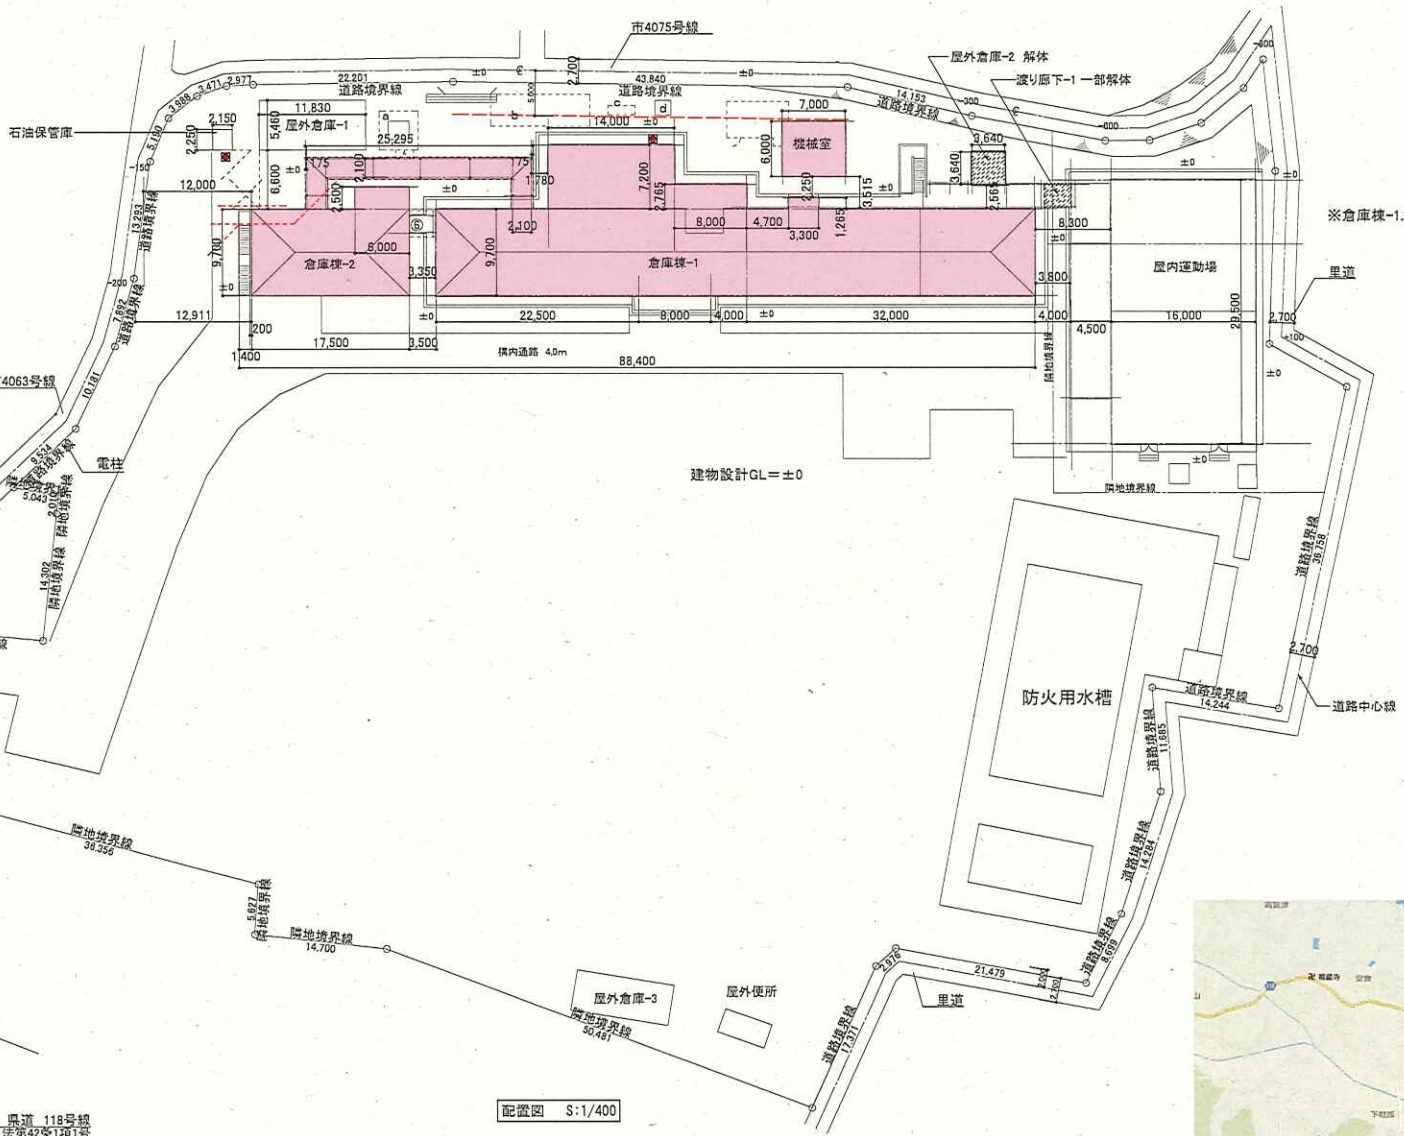

記号	名称	備考
a	キュービクル	
b	合併処理浄化槽	65人槽
c	グリーストラップ	
d	浄化槽用機械室	

※倉庫棟-1,2、重層廊下、機械室内のクリーニングを行うこと


- 凡例
- は、工事対象建物を示す
 - は、消火器(ABC10号)新設を示す



案内図 竣工図

配置図 S:1/400

株式会社 鳴村 代表取締役 嶋村 和彦 300-0134 茨城県かずみがら市安倉町61-7-4 TEL: 029-479-4283		工事名 旧安倉小学校用途変更に伴う修繕工事	図面番号 配置図・案内図	図面番号 A-07
		縮尺 A2:1/400	日付	図面番号 A-07

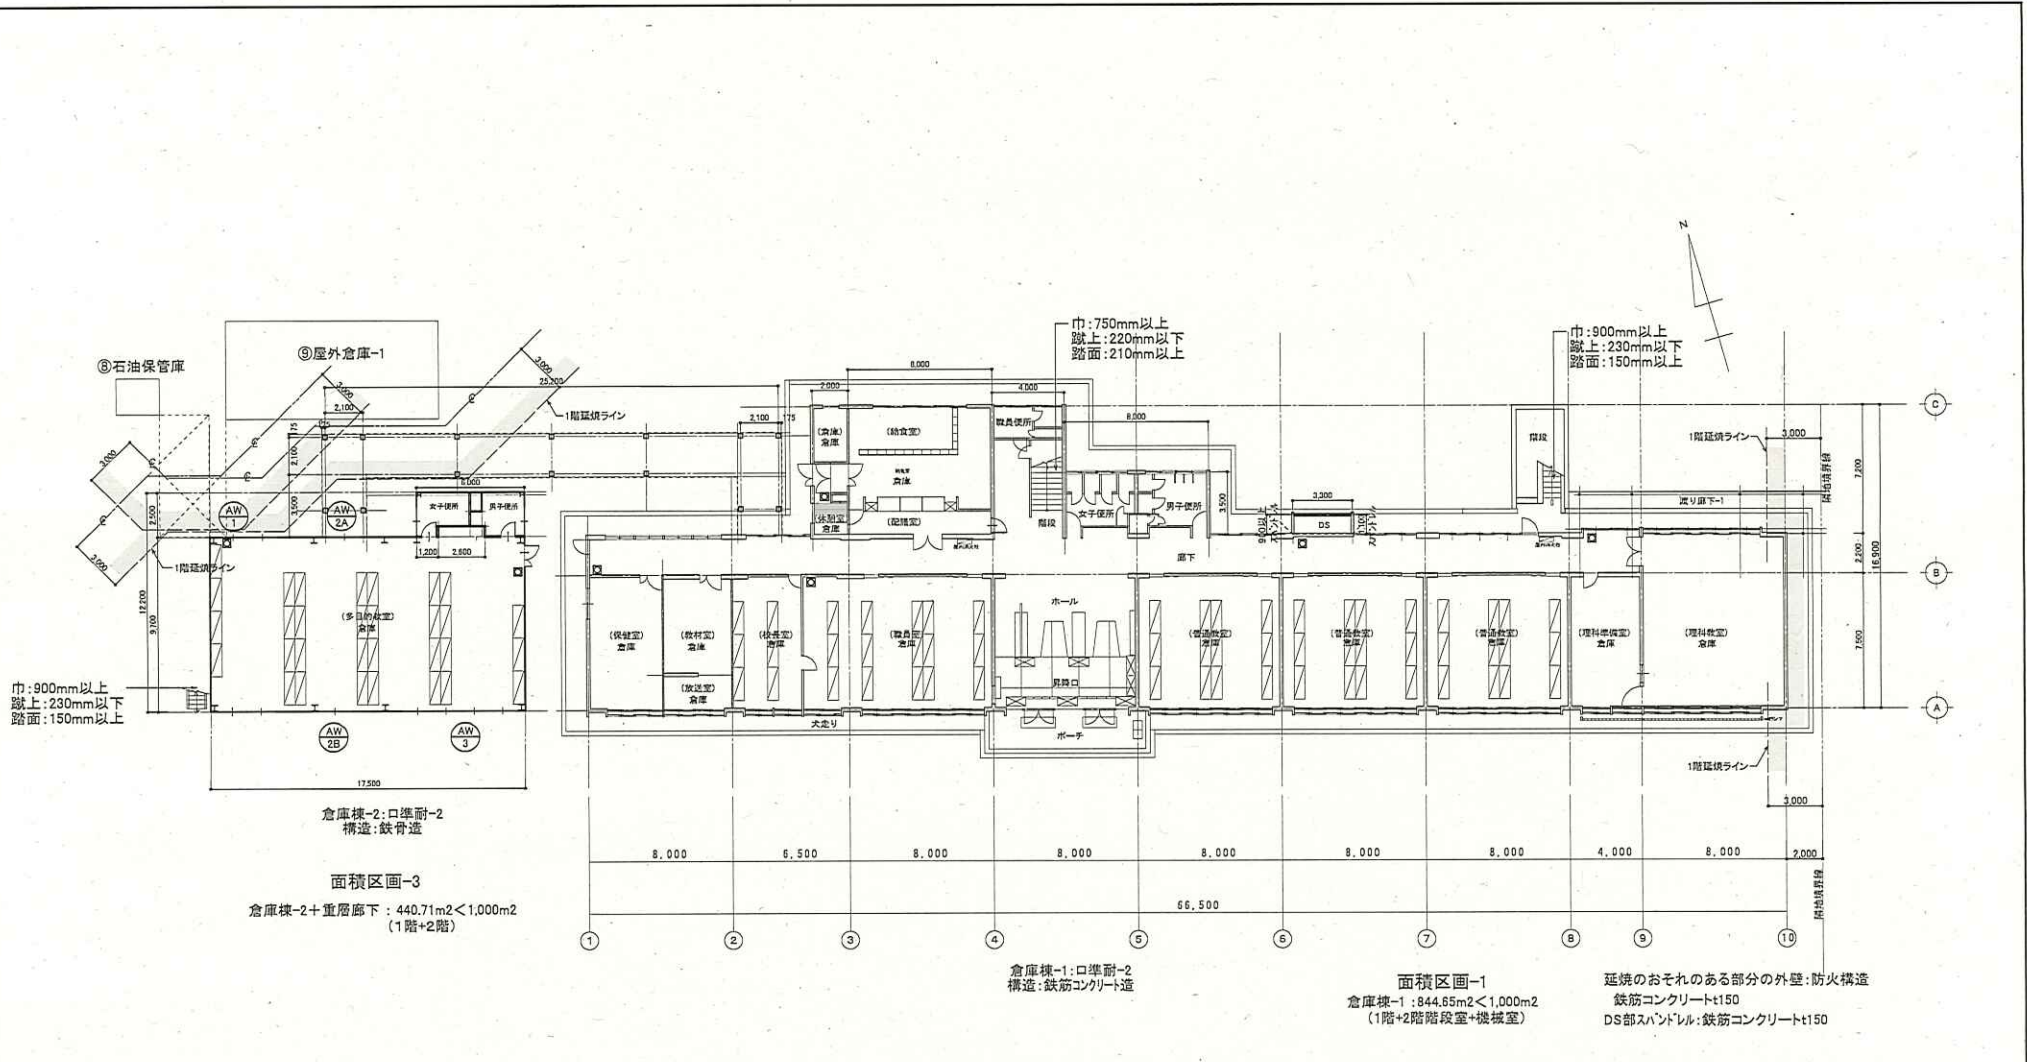

1階平面図 S:1/200

延焼のおそれのある部分の外壁:防火構造
鉄筋コンクリートt150
DS部ハンドレール:鉄筋コンクリートt150


消防設備は現況のままとする


- ・すべて非居室
- ・火気使用室無し
- ・建築材料は設置後5年以上経過
- ・積載重量は1100N/m²以下とする
- ・各室ラックの数量は12台以下としラック1台当り20箱以下、1箱当り100N(10.2kg)以下とする

凡例
● はABC 10型消火器を示す

竣工図

株式会社 嶋村		工事名	旧安藤小学校用途変更に伴う修繕工事	図面番号	A-10
代表取締役 嶋村 和彦		図面名	1階平面図		

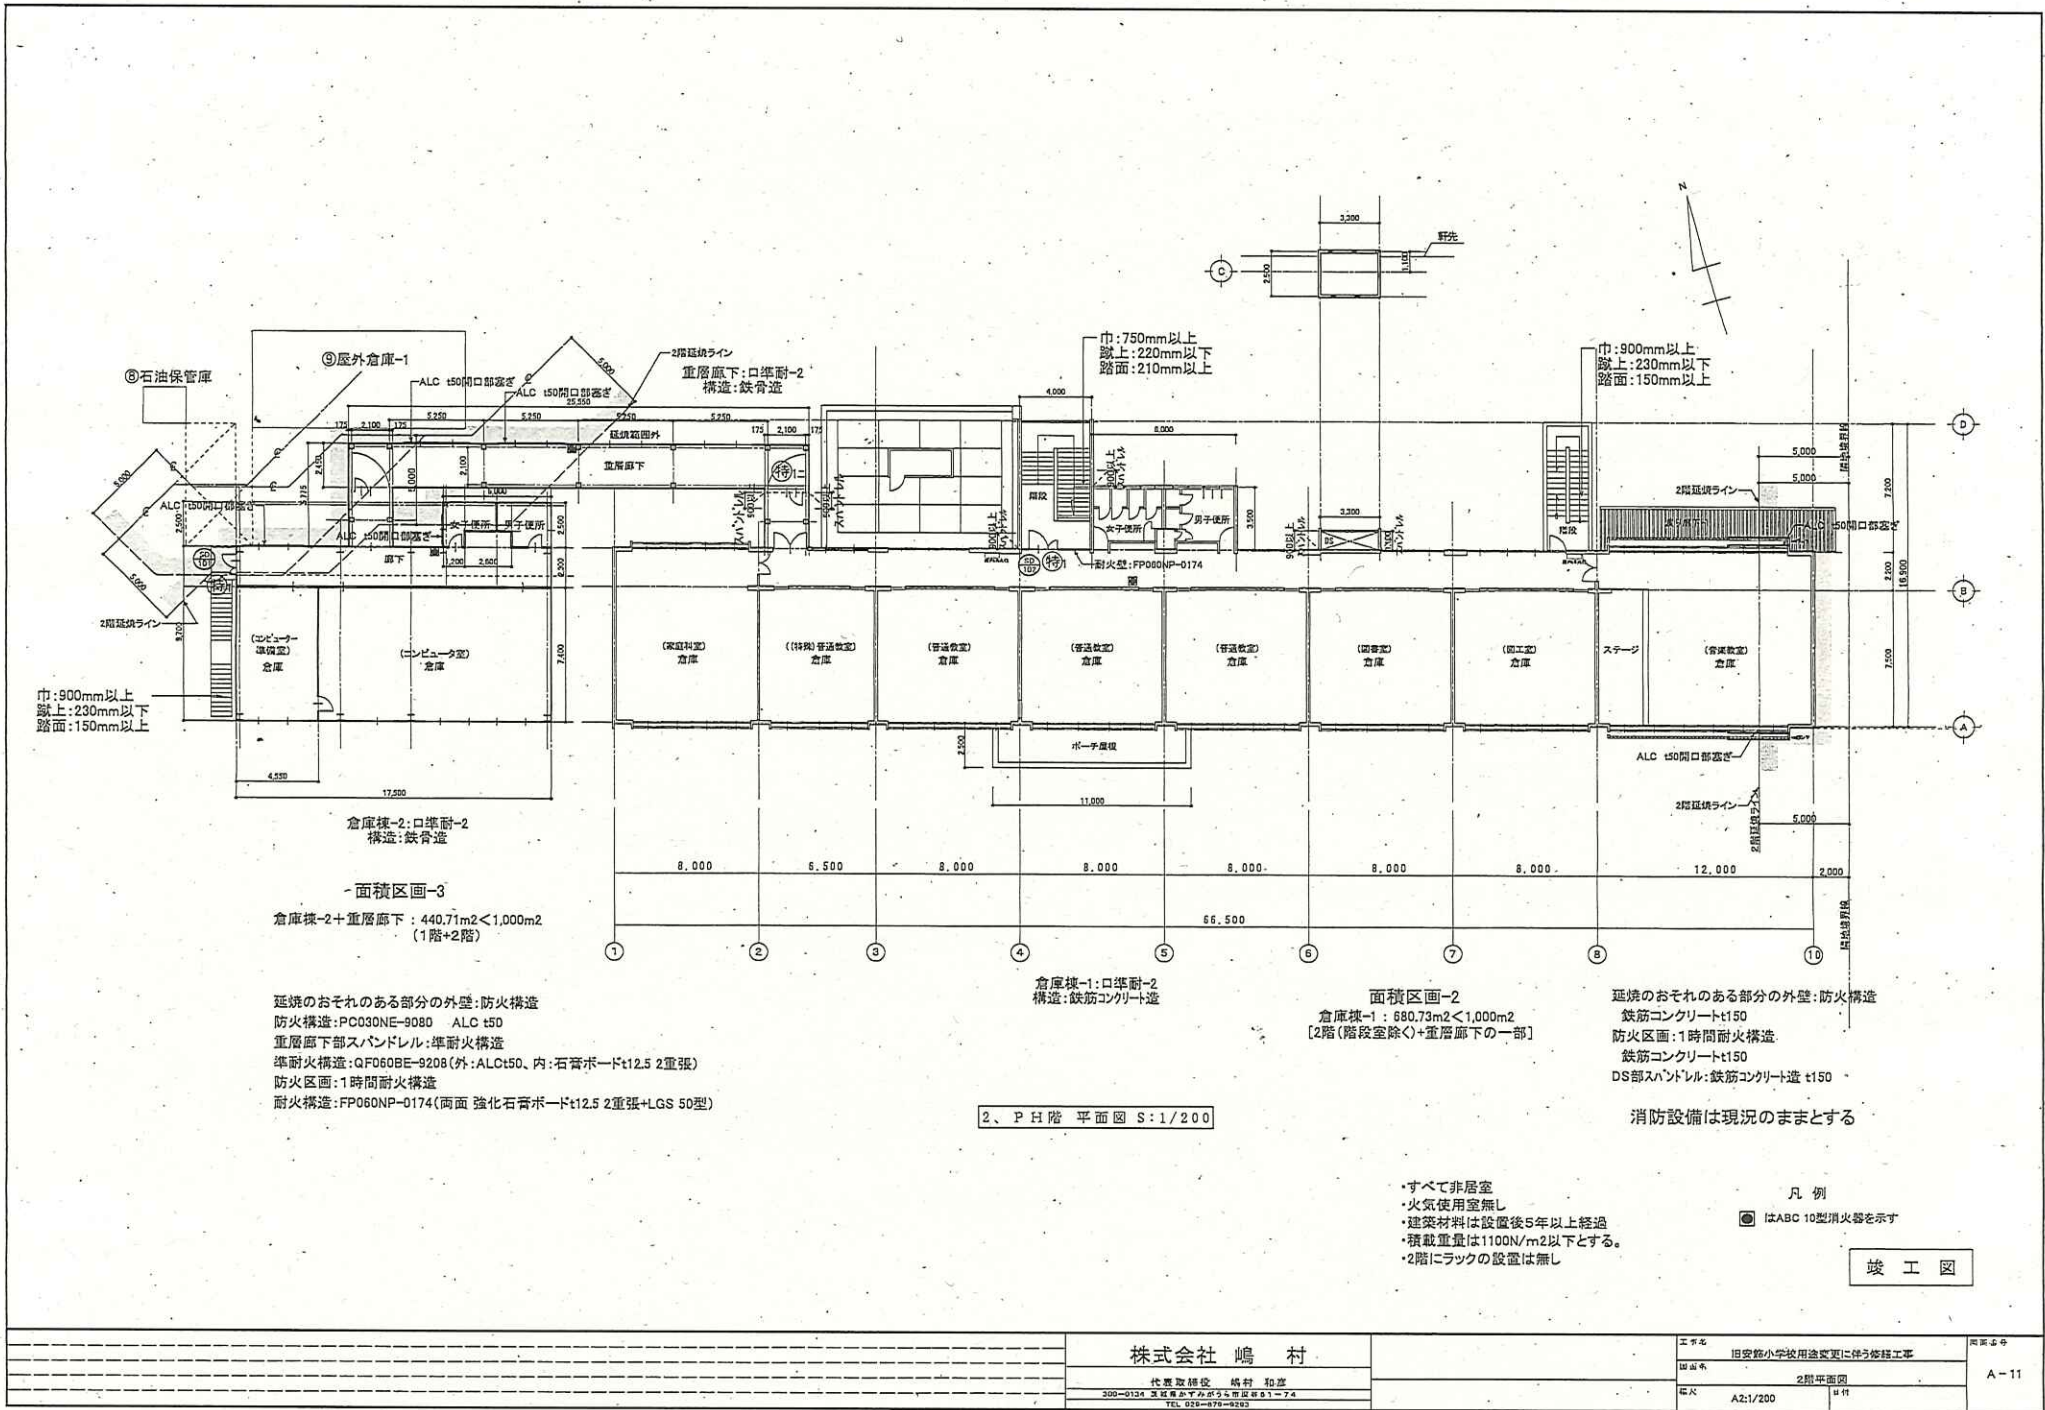


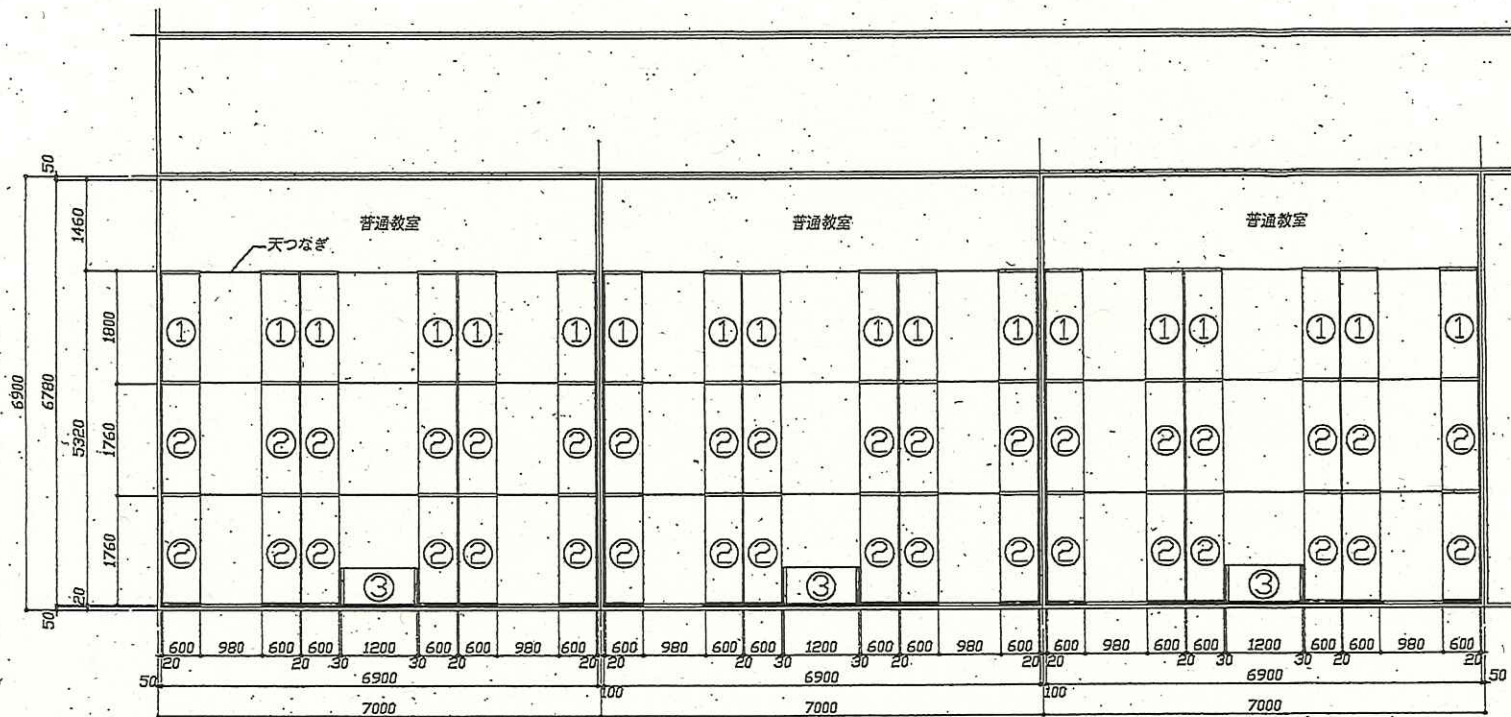

普通教室レイアウト図


軽中量棚 150kg/段
H1800xW1800xD600x5段
①単体18台 ②連結36台

軽中量棚 150kg/段
H1800xW1200xD600x5段
③単体3台

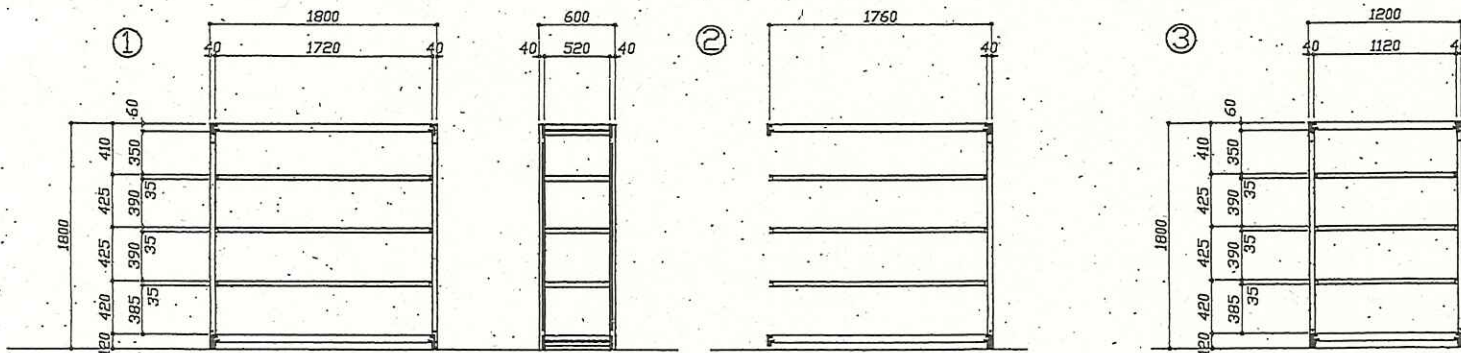

外觀図 S=1:40



00/00			
種			
軽中量ラック 150kg			
レイアウト図			
承認	設計	製図	担当
総尺	A3-180	作成年月日	2019.11.15
サンケイ興業株式会社			

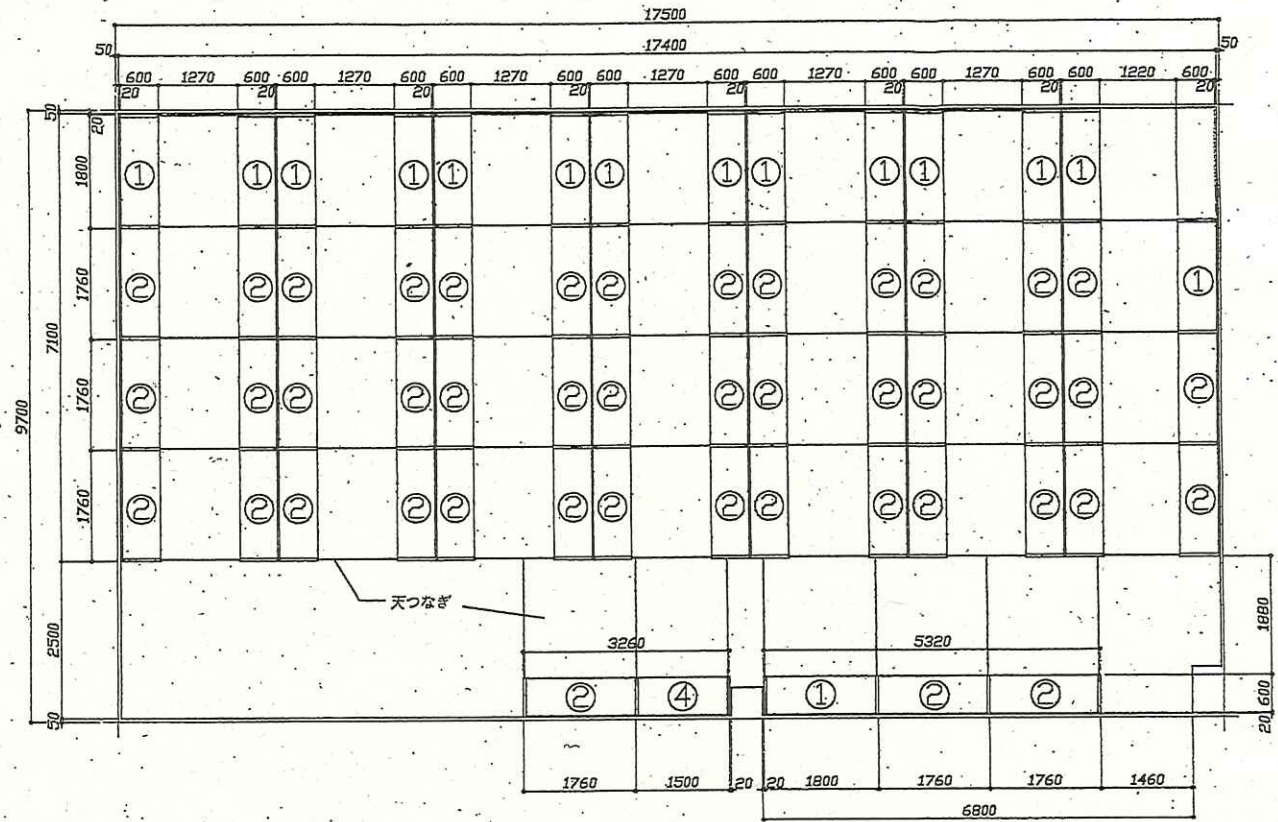

ランチルームレイアウト図


軽中量棚 150kg/段
 H1800xW1800xD600x5段
 ①単体15台・②連結44台

軽中量棚 150kg/段
 H1800xW1500xD600x5段
 ④単体1台

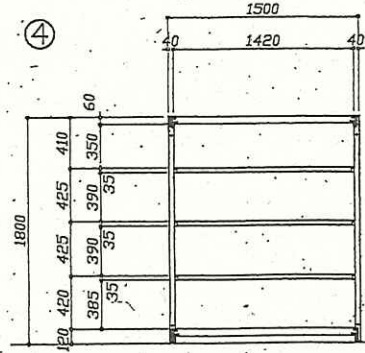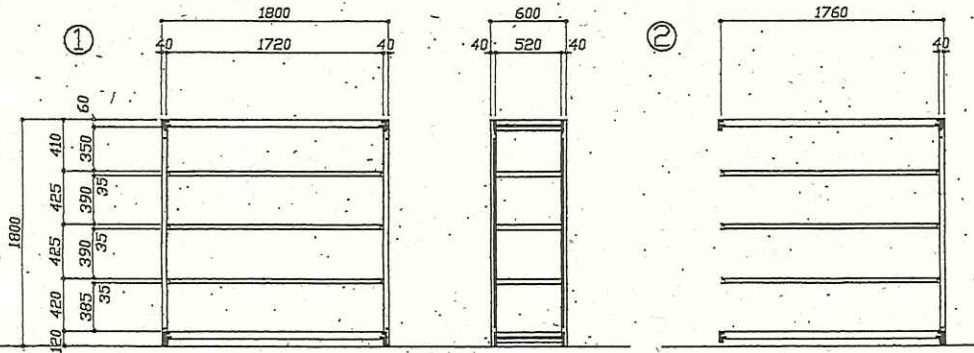

外観図 S=1:40

00/00			
種			
軽中量ラック 150kg			
レイアウト図			
承認	設計	製図	担当
編尺	A3-180	作成年月日	2019.11.15
サンケイ興業株式会社			

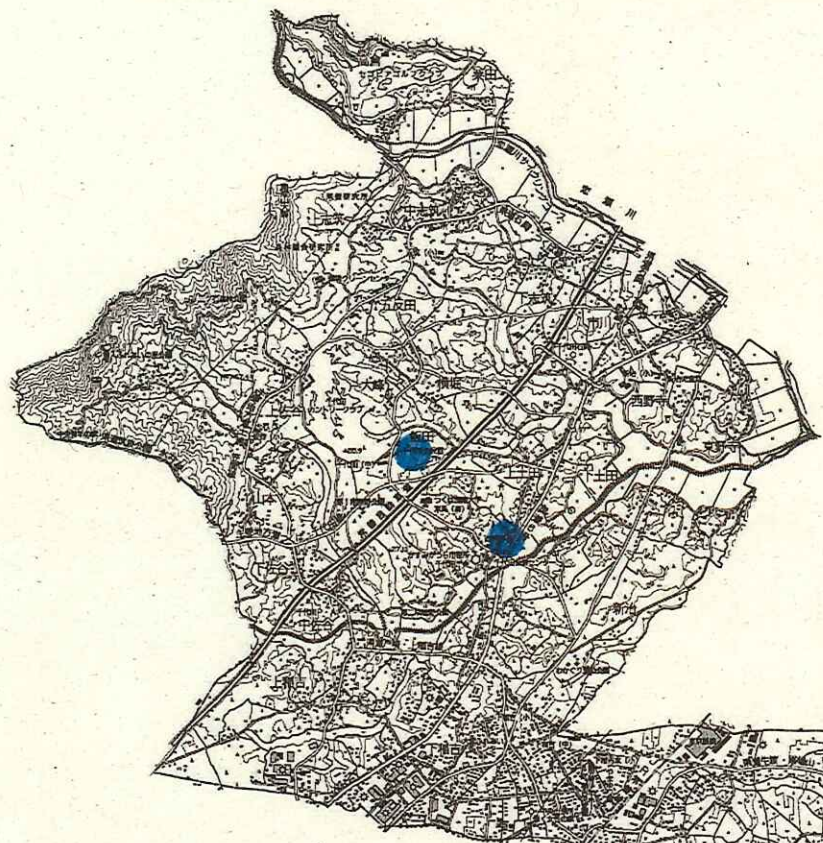


石岡市

● 搬出元

● 搬入先

土曜市

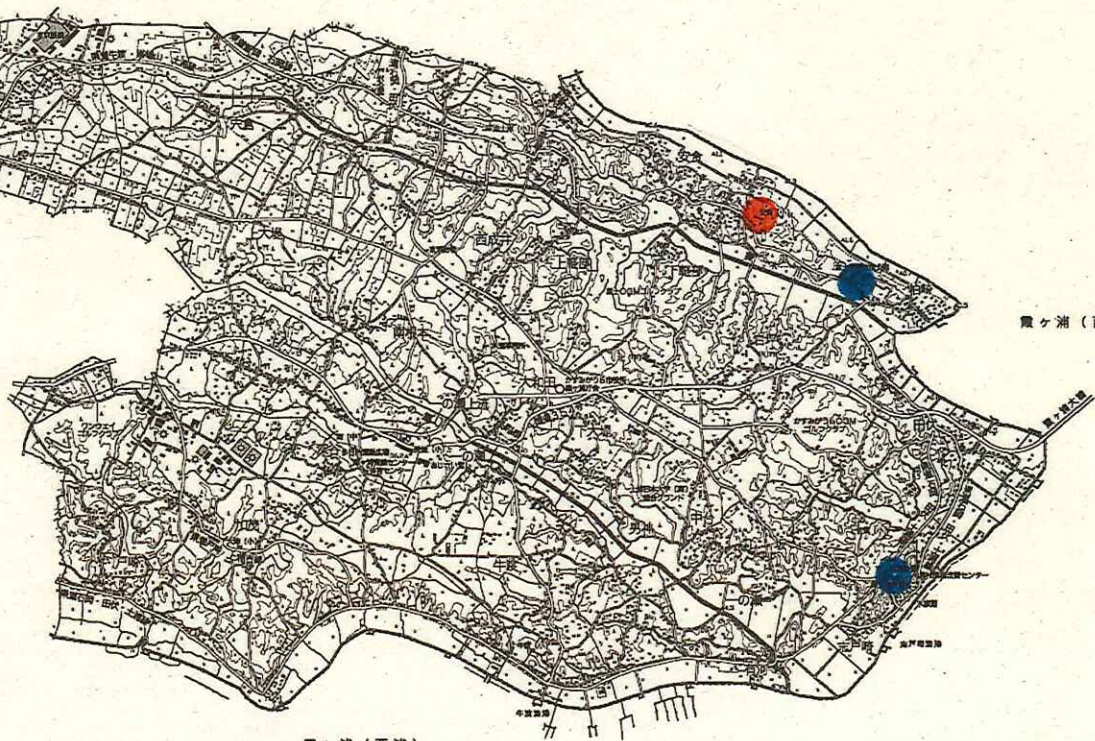

霞ヶ浦(西浦)

8 霞ヶ浦(西浦)

運搬埋蔵文化財等数量一覧

搬出元

番号	名称	場所
①	歴史博物館 大手門	かすみがうら市坂 1029-1
②	富士見塚古墳公園展示館	かすみがうら市柏崎 358-1
③	旧千代田町立第5保育所	かすみがうら市上土田 415
④	千代田公民館	かすみがうら市上佐谷 991-5

搬出先

名称	場所
旧安飾小学校	かすみがうら市安食 2235

埋蔵文化財数量

番 号	①		③		④	合計
	①	②	旧第5 保育所	駐車場	千代田 公民館	
搬 出 物 (寸法: mm)	歴史博物 館大手門	富士見塚 古墳公園 展示館				
灰色コンテナ (450*650*200~300)	379	73	51	213	496	1212
黄・青色コンテナ (450*650*350)		42		7	239	288
ダンボール (500*600*350)	14	20	19	7		60
ダンボール (350*450*350)					32	32
ダンボール (400*500*700)					2	2
ガラスケース (500*1600*900)					13	13
ガラスケース (500*1600*1800)					8	8
合 計	393	135	70	227	790	1,615

その他の資料数量 (千代田公民館)

石造物 (5点)

400*350*200	250*150*150	400*300*300
300*300*200	150*150*150	

民具 (64点)

2350*550*900 (消防ポンプ)	350*150*600 (背負子)	1600*650*1250 (唐箕)
900*900*700 (土ざるす)	300*300*350 (あんか)	1250*1000*450 (ポンプ)
750*600*350 (土ざるす)	500*650*50 (不明)	550*200*400 (不明) ×2
1850*950*1600 (機織)	400*150*200 (はかり)	1350*450*500 (万石通し)
400*250*450 (不明鉄製品)	150*450*150 (火のし)	500*350*350 (綿繰り機) ×2
550*350*450 (糸巻き)	600*350*150 (壁掛け時計)	450*400*600 (まぶし折り機)
950 (直径) *200 (ざる一式)	650*300*100 (千歯こき)	650*200*100 (ポンプ)
600 (直径) *150 (笠)	350*150*200 (ネズミ捕り)	1200*100*50 (鋤) ×3
700*700*600 (せいろ)	1050*200*100 (不明)	450*350*300 (ざる一式)
750*600*600 (脱穀機)	600 (直径) *150 (笠)	700*450*350 (綿繰り機) ×2
1800*700*900 (藁製民具一式)	900*350*400 (不明)	1100*700*350 (糸巻き機) ×3
1300*950*1000 (縄ない機)	550*400*100 (不明)	3600*1350*1800 (消防ポンプ)
500*350*450 (糸巻き)	650*400*350 (不明)	2950*1250*1200 (消防ポンプ)
1050*350*650 (マンガ)	650*400*200 (不明)	450*150*50 (鋤替え刃) ×6
900*350*400 (不明) ×2	1700*550*1250 (唐箕)	小型民具 ×7

美術品 (2点)

800*800*850 (民家模型)

1750*1150*60 (絵画)

書類棚等 (51点)

1000*750*550 (マップケース: 図面入り)

1800*900*400 (書類棚: 書籍入り) ×3

900*900*400 (書類棚: 書籍入り) ×2

900*550*400 (書類棚: 書籍入り)

直径 200~350*1050 (図面類) ×4

ダンボール・包装紙・かご入り書籍×40箱程度